


Profil type de la chaussée
(schéma sans échelle)

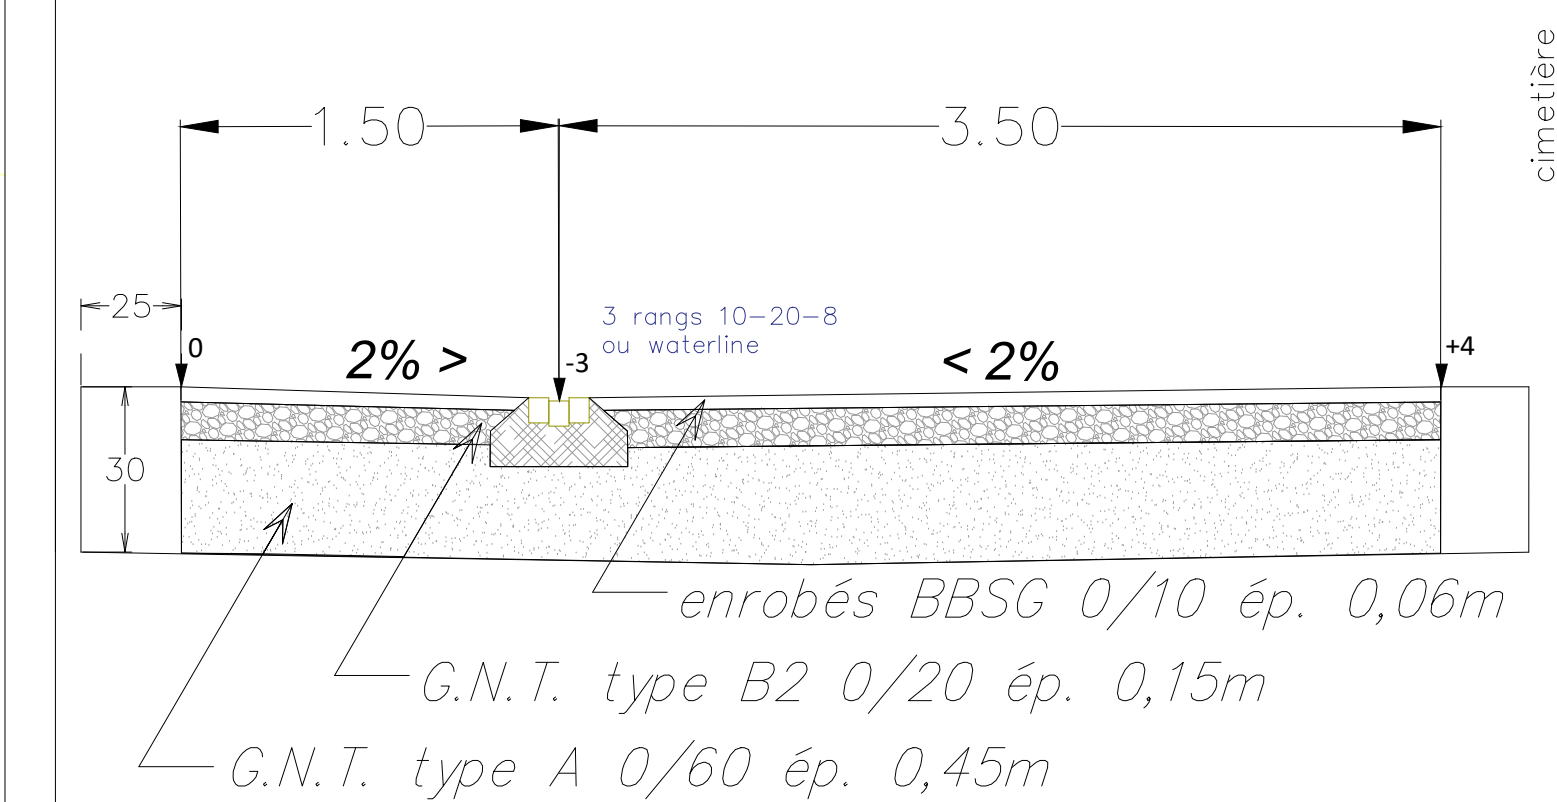


Section 16

Section C

LEGENDE

- Périmètre du lotissement
- Parcelles du lotissement
- Voirie provisoire
- Longrine
- Altimétrie récolement

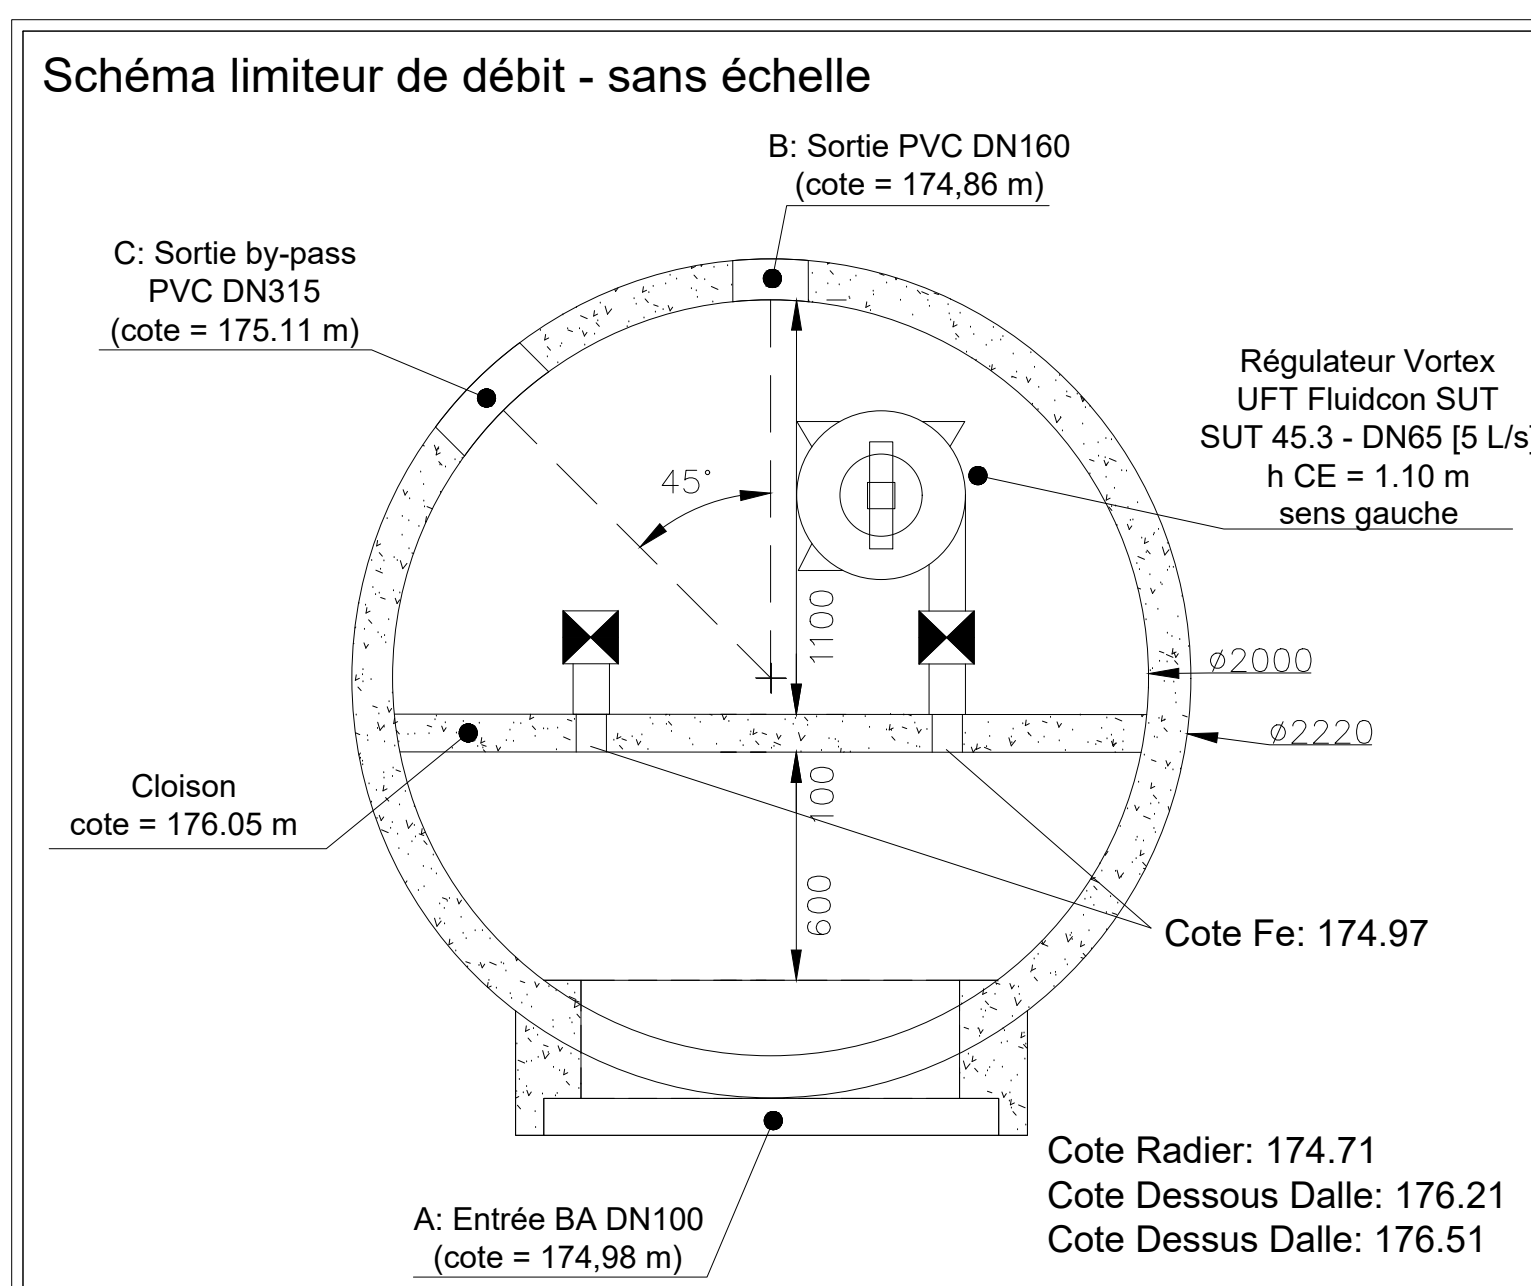

Route d'Obermodern
67330 BOUXWILLER
Tél : 03.88.70.71.64 / Fax : 03.88.70.77.71
gcmt@gcmt.fr / www.gcm-tp.fr



WISSEMBOURG

TERRA UNO
Lotissement Im BOCKLER

Plan de Récolement Voirie
Coordonnées Planimétriques : Lambert 1
Altimétriques : IGN-69

Maîtrise d'Ouvrage

Maîtrise d'Ouvre

TERRA UNO
Route d'Obermodern
67330 BOUXWILLER

INDICE	Date	Echelle
A	24/11/2021	1/200

Modifications				
Date	Indice	Désignation	Dessin.	Vérif.
24/11/2021	A	Récolement Voirie - levé des enrobés provisoires	R.K	M.R