

PLAN DE RECOLEMENT

BOUXWILLER

- PLAN TELECOMMUNICATION -



Lotissement "Les Coteaux"

Mise en souterrain du réseau télécom

Version	Date	Auteur	Observations
01	13/05/2022	ARON	Création du plan

Informations relatives au relevé géoréférencé :	Prestataire certifié : SOBECA	Date de levé : 04/2022
	Incertitude maximale de la mesure : 10cm en planimétrie (X, Y) et 10cm en altimétrie (Z)	
		DT N° : 20210924006570AC
		DICT N° : 2020202404158D

Prestataire certifié pour le relevé indirect par détection de l'ouvrage en fouille formée : (seuils)	Technologie de mesure indirecte : (seuils)
Relevés réalisés : (ou observés en planimétrie et en profondeur avant formation par rapport à des repères fixes) : Maltz par (s) responsable(s) chantier : BALTZER M.	

Les informations de la légende sont valables pour tous les éléments figurant sur le plan, couverture sur réseau standard sauf contre-indication.
Ce plan n'indique pas avec précision l'emplacement des ouvrages existants dans la zone où se situent les travaux. Il ne se substitue pas aux dispositions en vigueur relatives à l'insertion de travaux à proximité des ouvrages existants. Les exécutants des travaux doivent par conséquent les respecter au préalable.
Toute autre utilisation, reproduction, diffusion, publication ou rétransmission totale ou partielle du contenu est strictement interdite sans autorisation écrite de l'auteur.

Echelle : 1/200
N° interne : C010091001
Format (HxI) : 900x900

Visa du Responsable d'Affaire SOBECA
Nom :
Date : 13-05-2022
Signature :

Zone Industrielle - 67330 IMBSHEIM - Téléphone : 03 88 71 30 88 - Télécopie : 03 88 70 78 10


LEGENDE :

Réseau Principal - 3xTubeØ56/60

Branchement Individuel - 2xTubeØ42/45

Chambre de tirage L3T

Chambre de branchement LOT

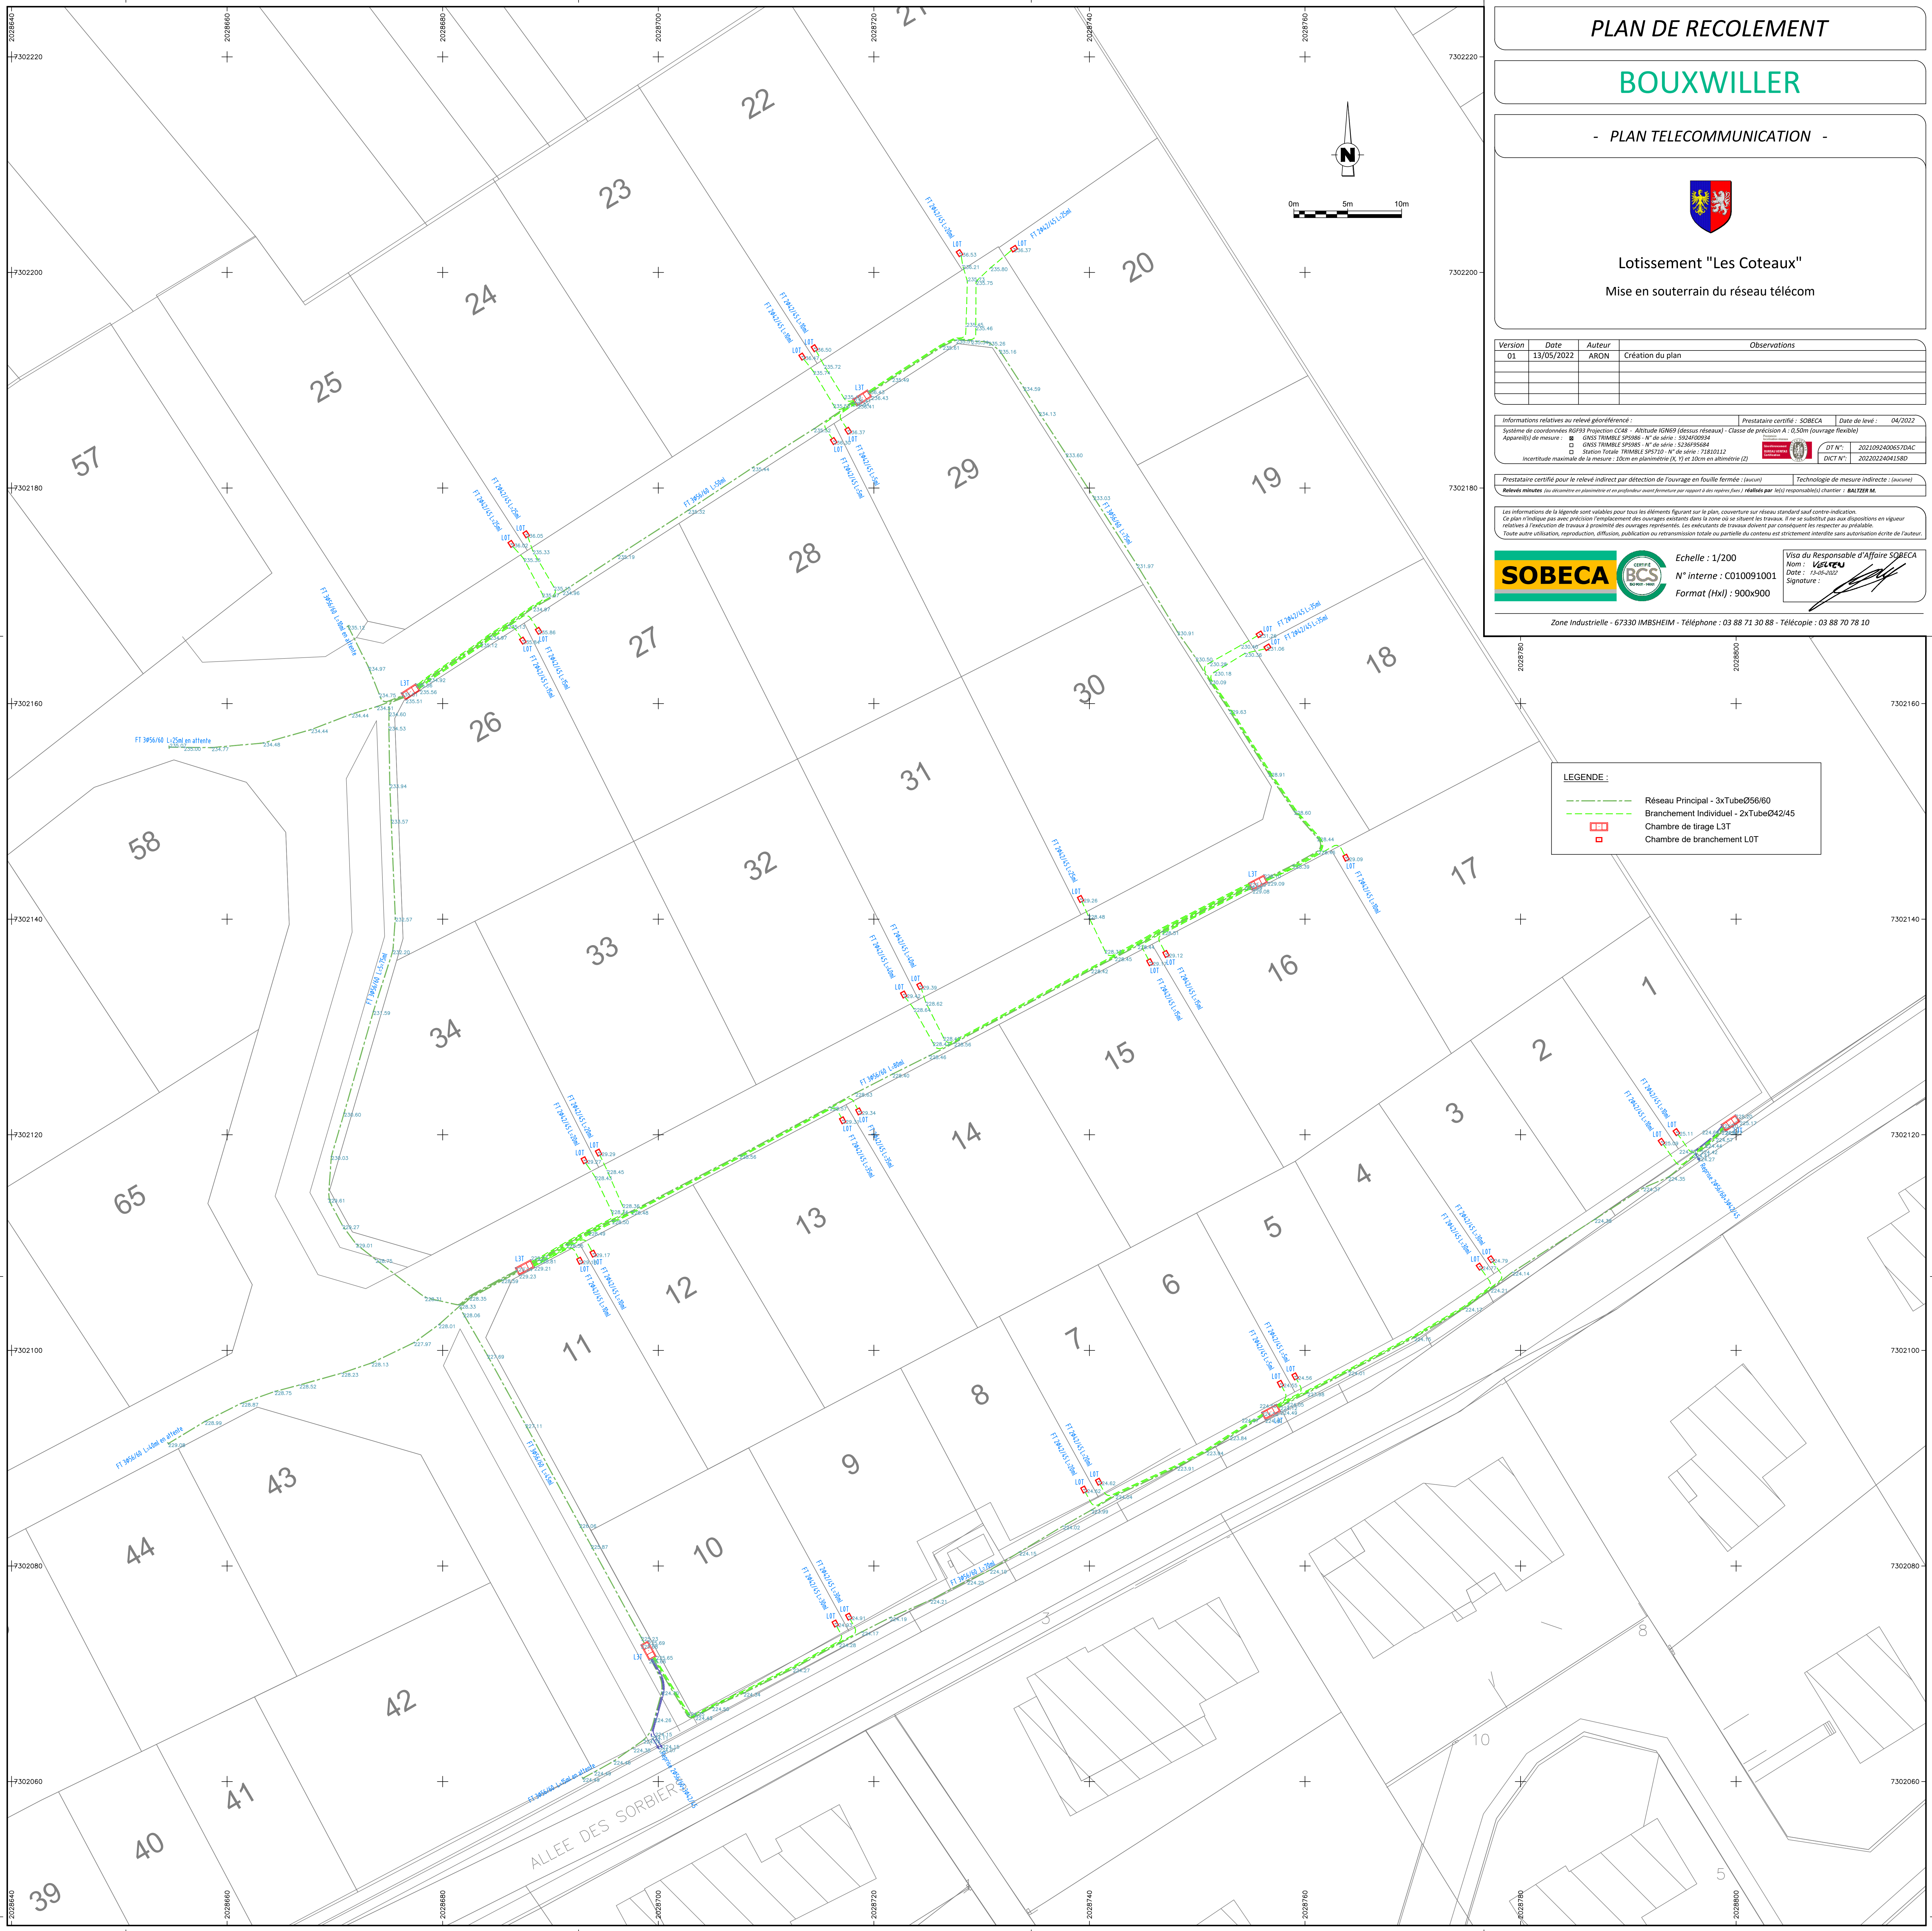

ALLEE DES SORBIER