


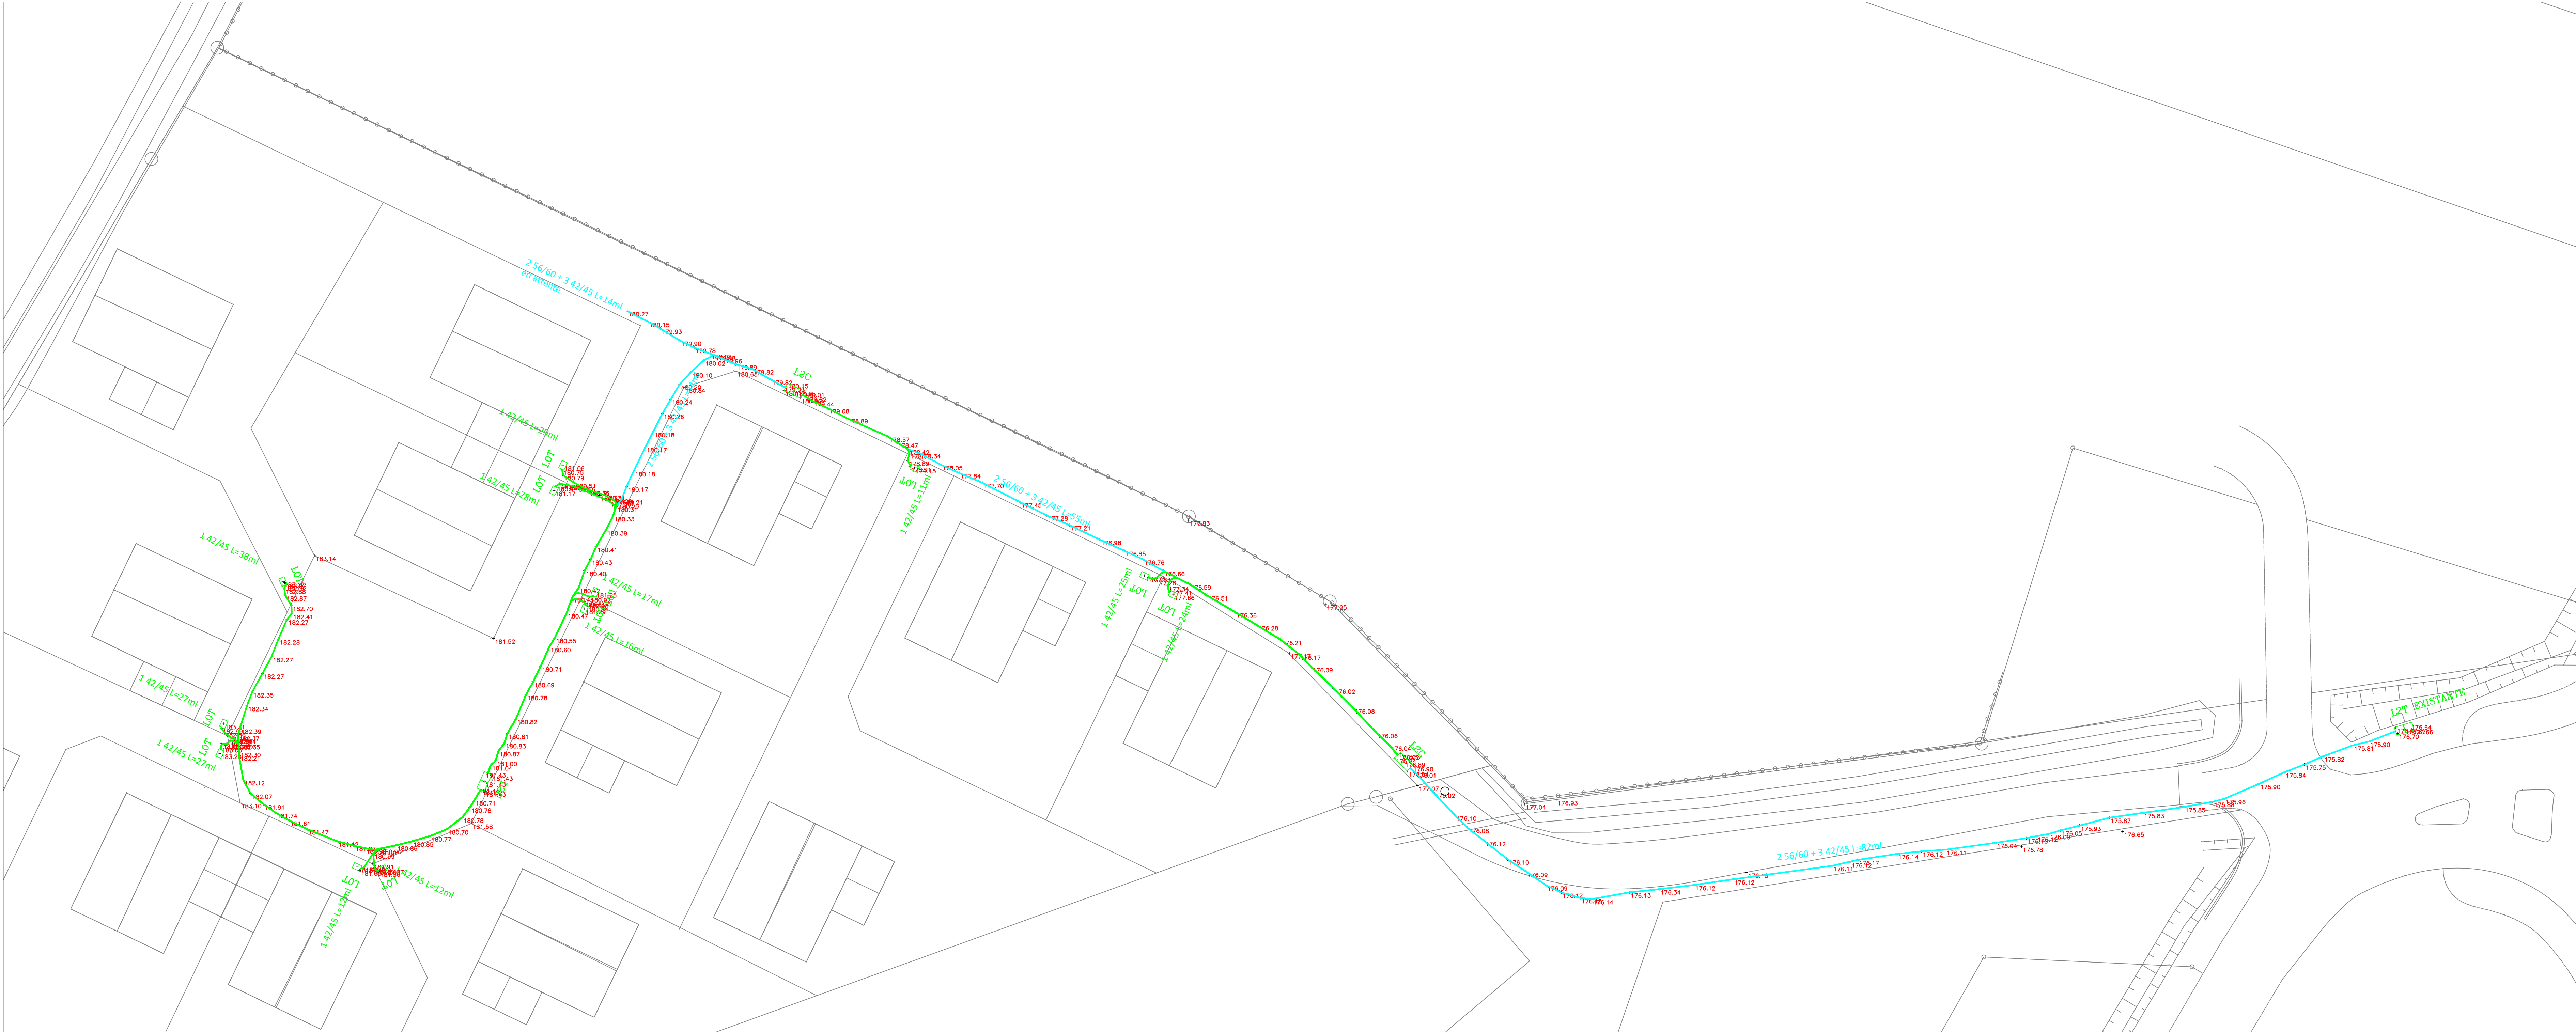

PLAN DE RECOLEMENT

WISSEMBOURG

- PLAN FRANCE TELECOM -

- LEGENDE :
- Réseau FT principal- 2xTube056/60+ 3xTube042/45
  - Réseau Branchements- 1xTube042/45
  - Regard de Branchements LOT

LOTISSEMENT TERRA UNO "IM BOCKLER"  
Route de Strasbourg  
Mise en souterrain du réseau France télécom  
Plan 1/1

| Version | Date     | Auteur   | Observations     |
|---------|----------|----------|------------------|
| 01      | 24/11/21 | SANDROCK | Création du plan |

|                                                                                          |                                  |                             |
|------------------------------------------------------------------------------------------|----------------------------------|-----------------------------|
| Informations relatives au relevé géodésique :                                            | Prestataire certifié : SOBECA    | Date de levé : 25/11/21     |
| Système de coordonnées : NTF / RGF93 Projection Lambert-93 / CC48 / GCG48                | Altitude : IGN69 (dessus réseau) | Classe de précision : 0,50m |
| Appareils de mesure : GNSS TRIMBLE SP588 - N° de série : 692402934                       |                                  | DT N°:                      |
| GNSS TRIMBLE SP588 - N° de série : 323802968                                             |                                  | DT N°:                      |
| Station Totale : TRIMBLE SP720 - N° de série : 72830312                                  |                                  | DICT N°:                    |
| Incertitude maximale de la mesure : 33cm en planimétrie (X, Y) et 15cm en altimétrie (Z) |                                  |                             |

|   |                                           |
|---|-------------------------------------------|
| Prestataire certifié pour le relevé indirect par détection de l'ouvrage en fouille fermée : (aucun)                                                        | Technologie de mesure indirecte : (aucun) |
| Rélevés minutes (ou décimètres en planimétrie et en profondeur) avec fermeture par rapport à des repères fixes / Rélevés par les responsables(s) chargés : | ANT                                       |

Les informations de la légende sont valables pour tous les éléments figurant sur le plan, couverture sur réseau standard ou contre-indication.  
Ce plan n'indique pas avec précision l'emplacement des ouvrages existants dans la zone où se déroulent les travaux. Il ne se substitue pas aux dispositions en vigueur relatives à l'exécution de travaux à proximité des ouvrages représentés. Les exécutants de travaux doivent par conséquent les respecter au préalable.  
Toute autre utilisation, reproduction, diffusion, publication ou réimpression totale ou partielle du contenu est strictement interdite sans autorisation écrite de l'auteur.

SOBECA

compes

BS

reseau

Echelle : 1/200

N° interne : C009246001

Format (lxl) : 860x500

Visa du Responsable d'Affaire SOBECA

Nom : J.C. MOYER

Date : 25/11/21

Signature :