


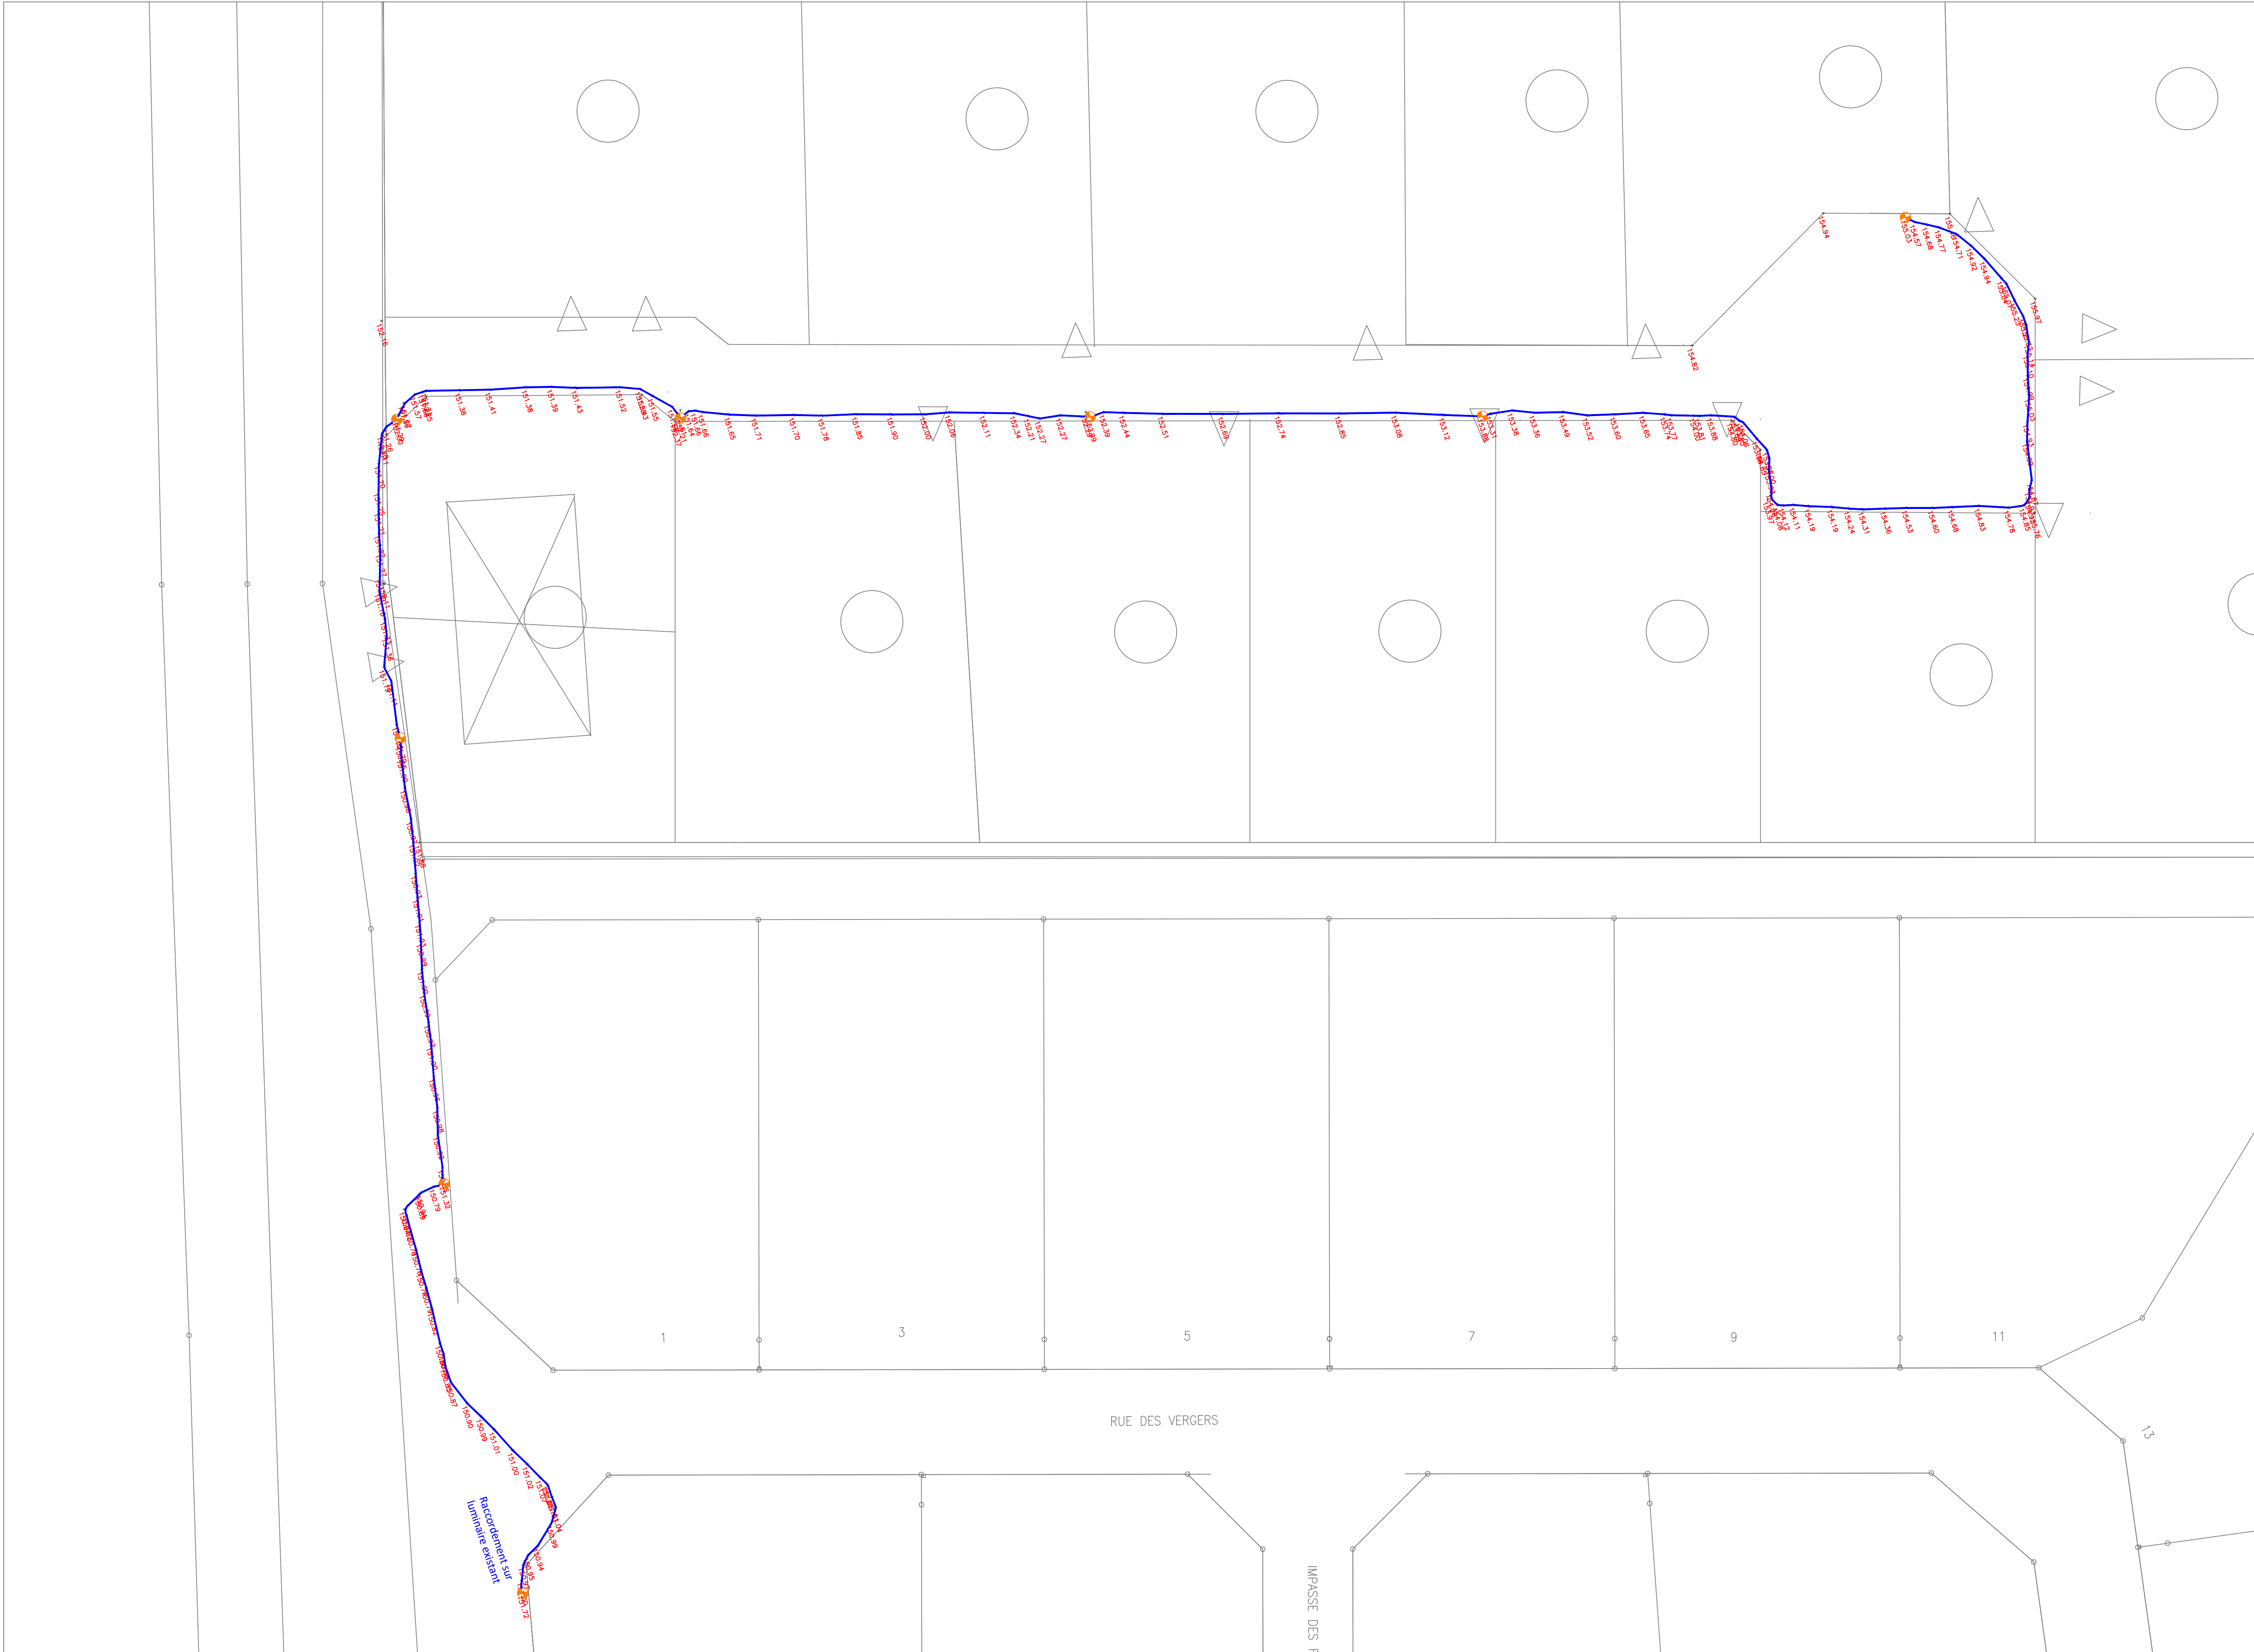

PLAN DE RECOLEMENT

KUTZENHAUSEN

- PLAN ECLAIRAGE PUBLIC -

LEGENDE :

— Réseau EP TPC063 + cuivre
● Massifs

LOTISSEMENT RUE DE L'ECOLE
Mise en souterrain du réseau éclairage public
Plan 1/1

Version	Date	Auteur	Observations
01	14/01/21	SANDROCK	Création du plan

Système de coordonnées NTF Projection CCa8 - Altitude IGN69 (dessus réseaux)

Relevés minutes (en planimétrie et en profondeur avant fermeture par rapport à des repères fixes pour localiser l'ouvrage) réalisés par le(s) responsable(s) chantier : SCHMITT

Les informations de la légende sont valables pour tous les éléments figurant sur le plan, couverture sur réseau standard sauf contre-indication.

Ce plan n'indique pas avec précision l'emplacement des ouvrages existants dans la zone où se situent les travaux. Il ne se substitue pas aux dispositions en vigueur relatives à l'exécution de travaux à proximité des ouvrages représentés. Les exécutants de travaux doivent par conséquent les respecter au préalable.

Toute autre utilisation, reproduction, diffusion, publication ou retransmission totale ou partielle du contenu est strictement interdite sans l'autorisation écrite de l'auteur.



Echelle : 1/200
N° interne : C008812001
Format (HxI) : 960x550

Visa du Responsable d'Affaire SOBECA
Nom : LUTHER
Date : 14/01/21
Signature :

Zone Industrielle - 67330 IMBSHEIM - Téléphone : 03 88 71 30 88 - Télécopie : 03 88 70 78 10

Siège Social : 21 Avenue Jean Vacher - B.P.23 - 69480 ANSE - Téléphone : 04 74 68 32 62 - Télécopie : 04 74 60 29 99 - Site Internet : www.sobeca.fr
S.A. au capital de 3 000 000€ - INSEE 340 69 009 0061 - SIRET 703 780 247 00044 - NAF 452 E - RCS Villefranche - Tarare B 703 780 247