


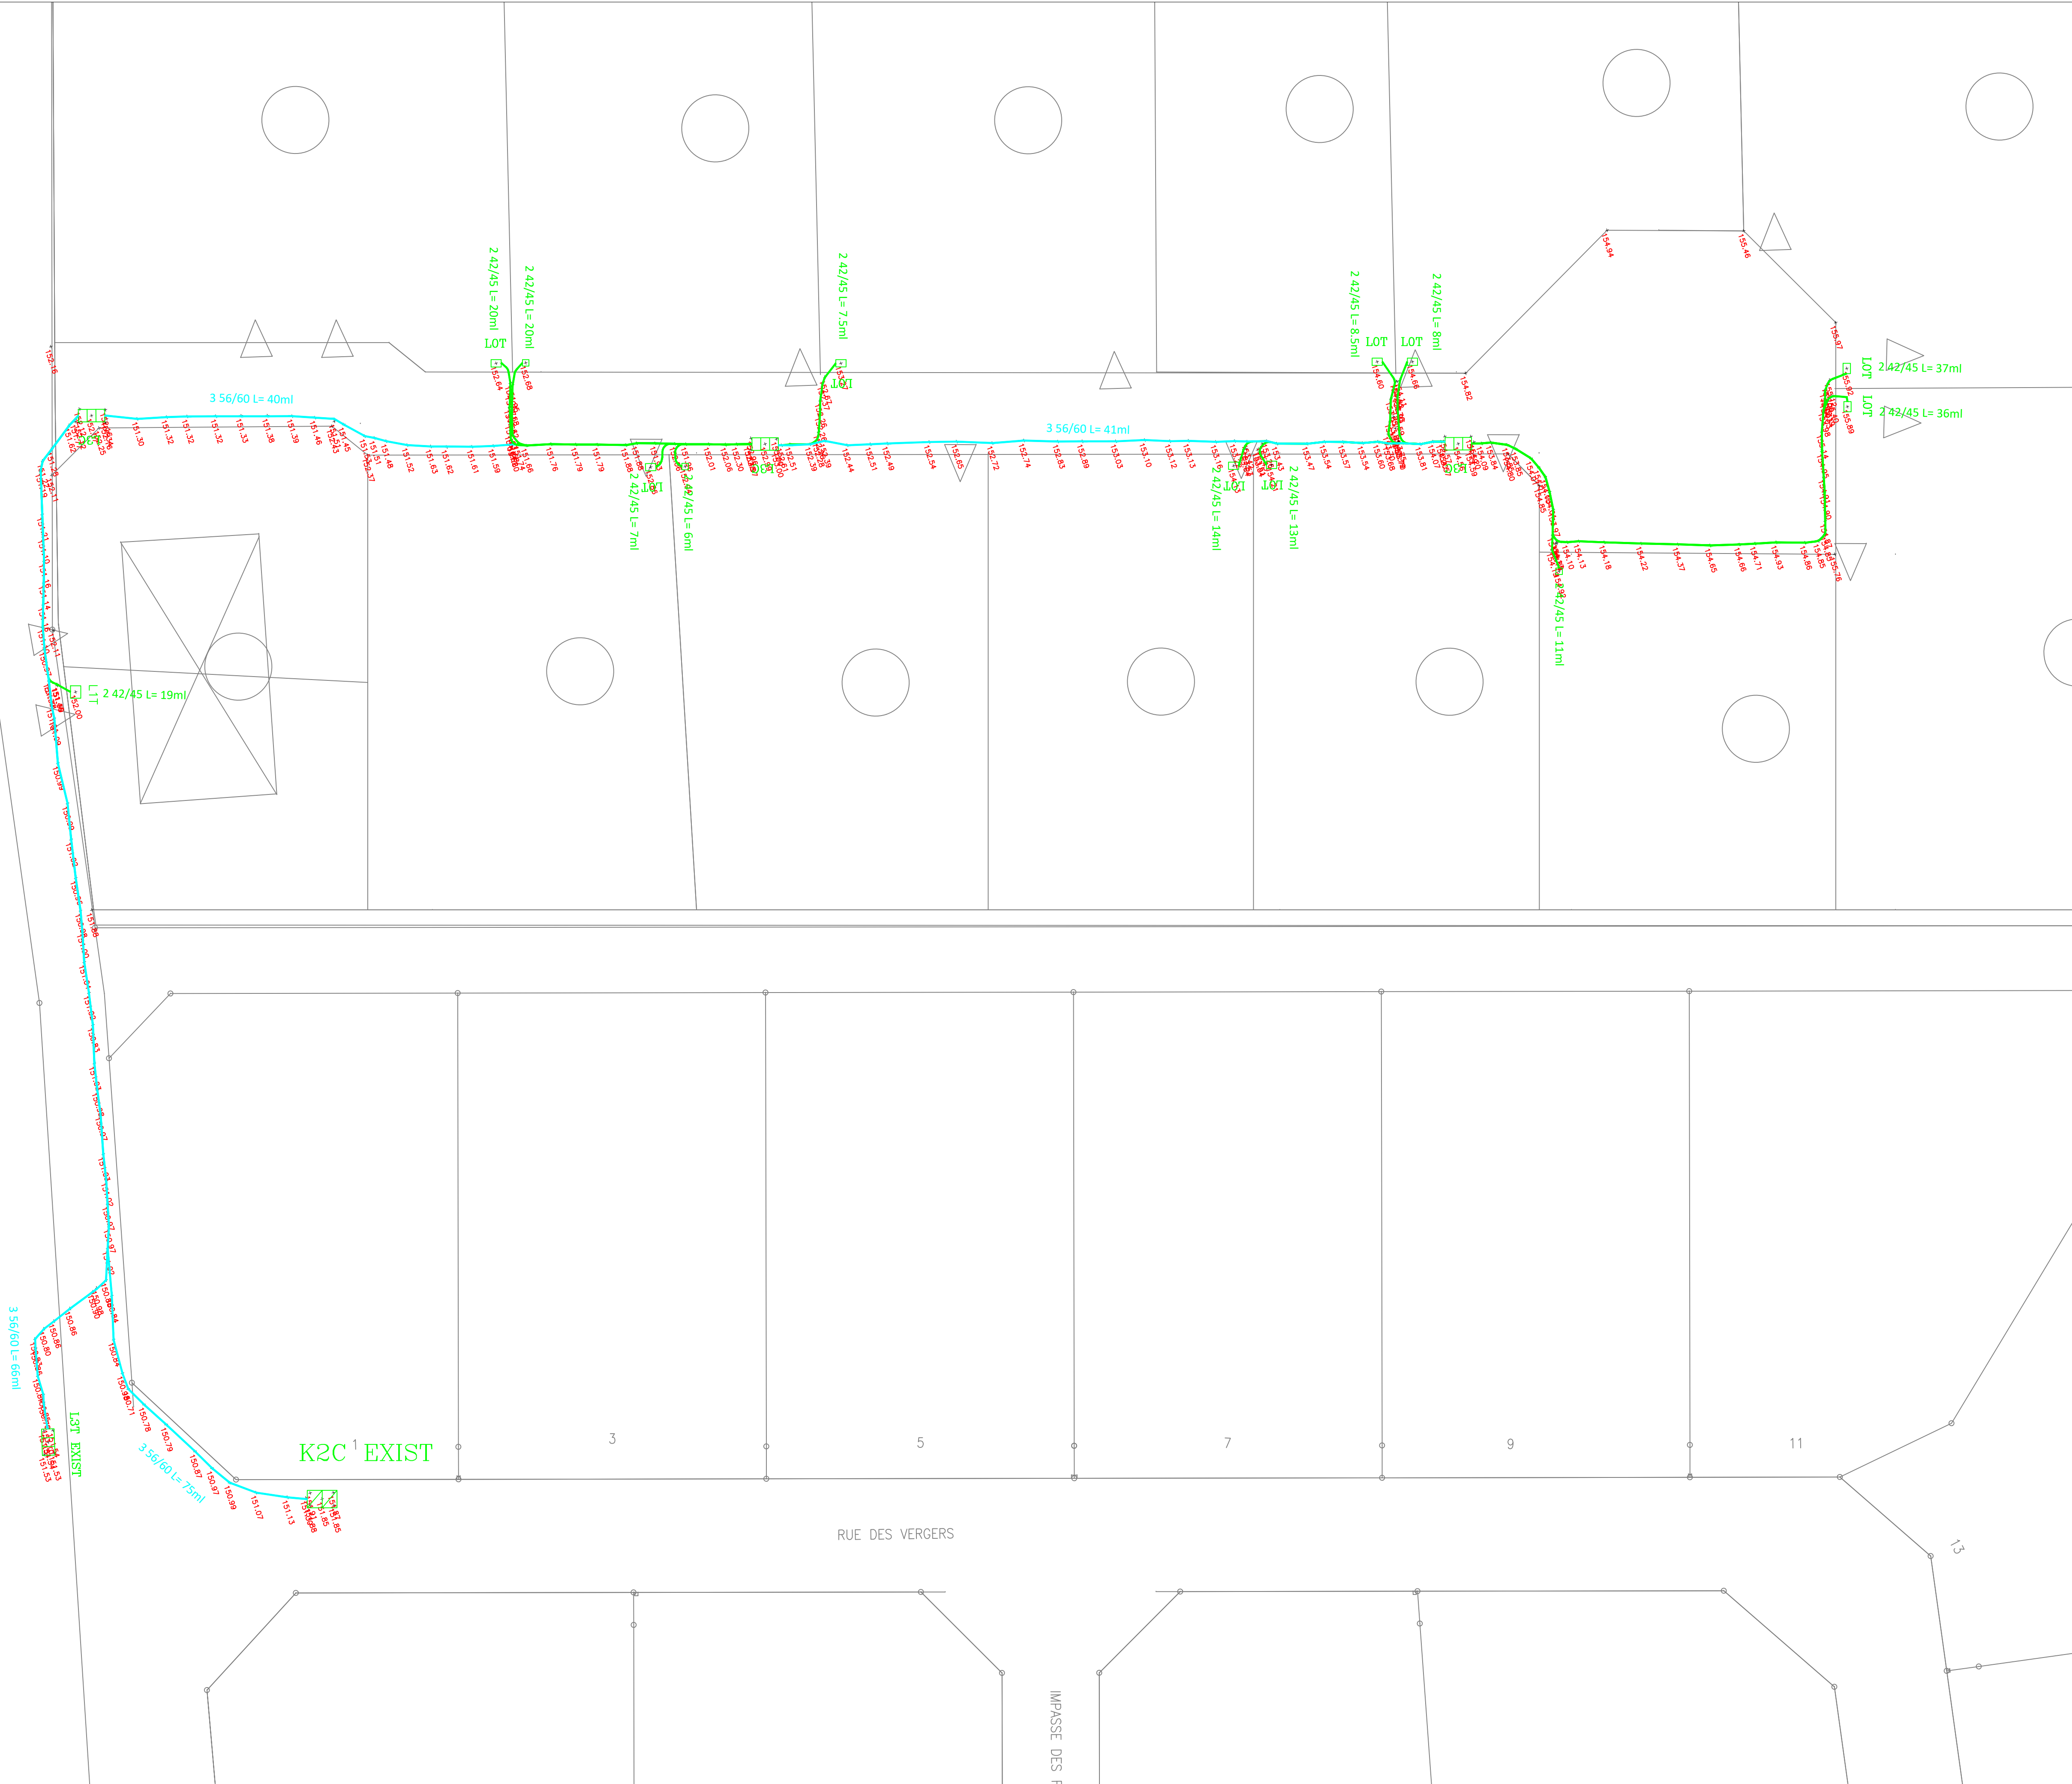

PLAN DE RECOLEMENT

KUTZENHAUSEN

- PLAN TELECOMMUNICATION -

LEGENDE :

- Réseau FT principal- 3xTubeØ56/60
- Réseau Branchements- 2xTubeØ42/45
- Regard de Branchements 40x40cm

LOTISSEMENT RUE DE L'ECOLE
Mise en souterrain du réseau télécom

Plan 1/1

Version	Date	Auteur	Observations
01	14/01/21	SANDROCK	(Création du plan)

Système de coordonnées NTF-Projection (C&R - Altitude IGN69 (dessus réseaux))

Relevés minutes (en planimétrie et en profondeur avant foreturer par rapport à des repères fixes pour localiser l'ouvrage) réalisés par le(s) responsable(s) chantier : SCHMITT

Les informations de la légende sont valables pour tous les éléments figurant sur le plan, couverture sur réseau standard sauf contre-indication.

Ce plan n'indique pas avec précision l'emplacement des ouvrages existants dans la zone où se situent les travaux. Il ne se substitue pas aux dispositions en vigueur relatives à l'exécution de travaux à proximité des ouvrages représentés. Les exécutants de travaux doivent par conséquent les respecter au préalable.

Toute autre utilisation, reproduction, diffusion, publication ou retransmission totale ou partielle du contenu est strictement interdite sans l'autorisation écrite de l'auteur.



Echelle : 1/200
N° interne : C008812001
Format (HxI) : 960x550

Zone Industrielle - 67330 IMBSHEIM - Téléphone : 03 88 71 30 88 - Télécopie : 03 88 70 78 10

Siège Social : 21 Avenue Jean Ycher - B.P.23 - 69480 ANSE - Téléphone : 04 74 68 32 62 - Télécopie : 04 74 60 29 99 - Site Internet : www.sobeca.fr
S.A. au capital de 3 000 000€ - INSEE 340 69 009 0061 - SIRET 703 780 247 00044 - NAF 52 E - RCS Villefranche - Tarare B 703 780 247

Visa du Responsable d'Affaire SOBECA

Nom : LUTHER
Date : 14/01/21
Signature :