 




LEGENDE

Les informations ci-dessous sont valables pour tous les éléments figurants sur le plan.

Gaine France Télécom 42/45

Chambre L3T

Chambre L2T

Chambre L1T

Regard de branchement

0	08/12/21	JPH	Première Version
Indice	Date	Auteur	Observations

PLAN DE RECOLEMENT

COMMUNE : SESSENHEIM

ADRESSE : Lotissement Les Jardins de Goethe

Rue Henri Loux

Date des travaux : 07/12/2021 Chef d'équipe affecté au projet : FISCHER Numéro de projet : Responsable : Plan de recouvrement certifié conforme à la pose Visa CE/CT _____ ; Visa CA _____ Nom du fichier : Sessenheim_Lotissement_Les_Jardins_de_Goethe_EP_FT	Echelle : 1 / 500 Ouvrages concernés : ☐ Réseau Electrique ☒ Eclairage Public ☒ France Télécom ☒ Réseau Câblé ☐ Gaz de France
---	--