GCM
Route d'Obermodern
67330 BOUXWILLER
Tél : 03.88.70.71.64 / Fax : 03.88.70.77.71
gcmtp@gcmtp.fr / www.gcm-tp.fr

SESSENHEIM

Lotissement Scierie - TERRA

Plan de Récolement Provisoire
Réseaux Assainissement TRANCHE 1
Coordonnées Planimétriques : Lambert 1
Altimétriques : NGF / IGN69

Maîtrise d'Ouvrage	Maîtrise d'Oeuvre

INDICE	Date	Echelle
A	02/11/2021	1/250

Modifications

Date	Indice	Désignation	Dessin.	Vérif.
15/07/2021	A	Levé des regards assainissement + levé FE	R.K	C.W
02/11/2021	B	Levé des regards de branchement + levé FE	H.M	C.W

LEGENDE - Plan de recolement

Légende Réseaux

Réseau Eaux Pluviales
Réseau Eaux Usées
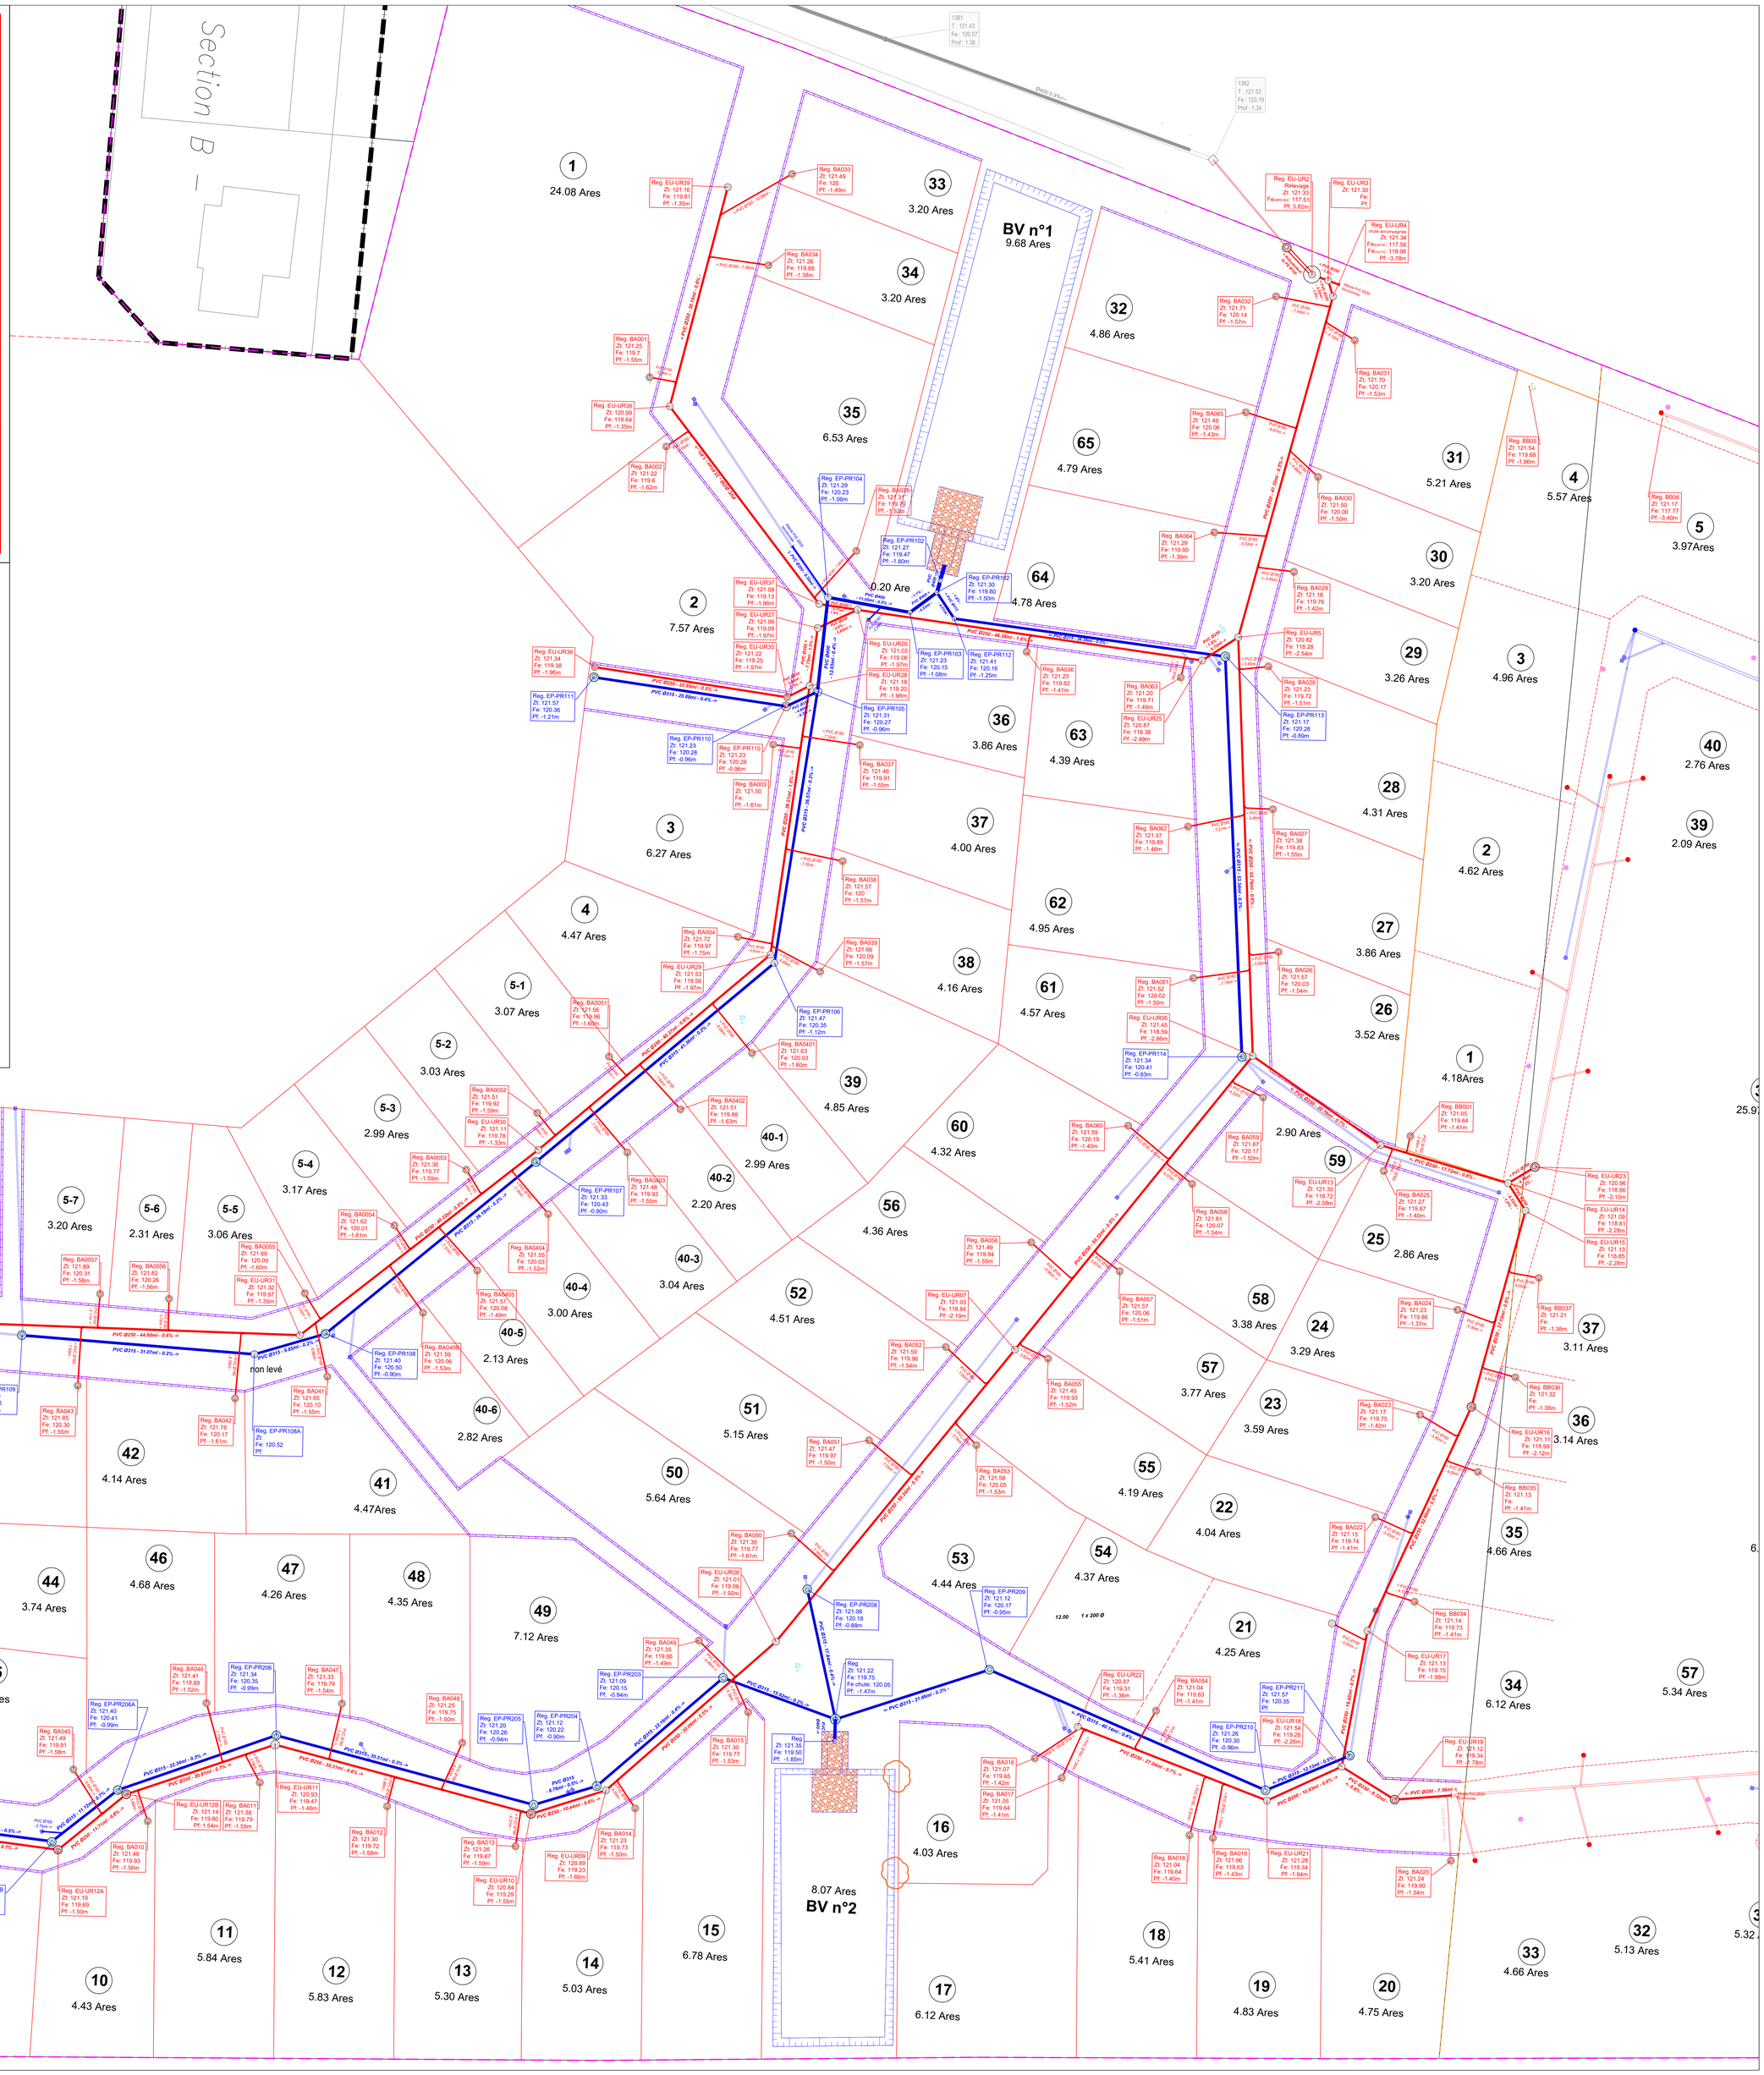
Regard circulaire