


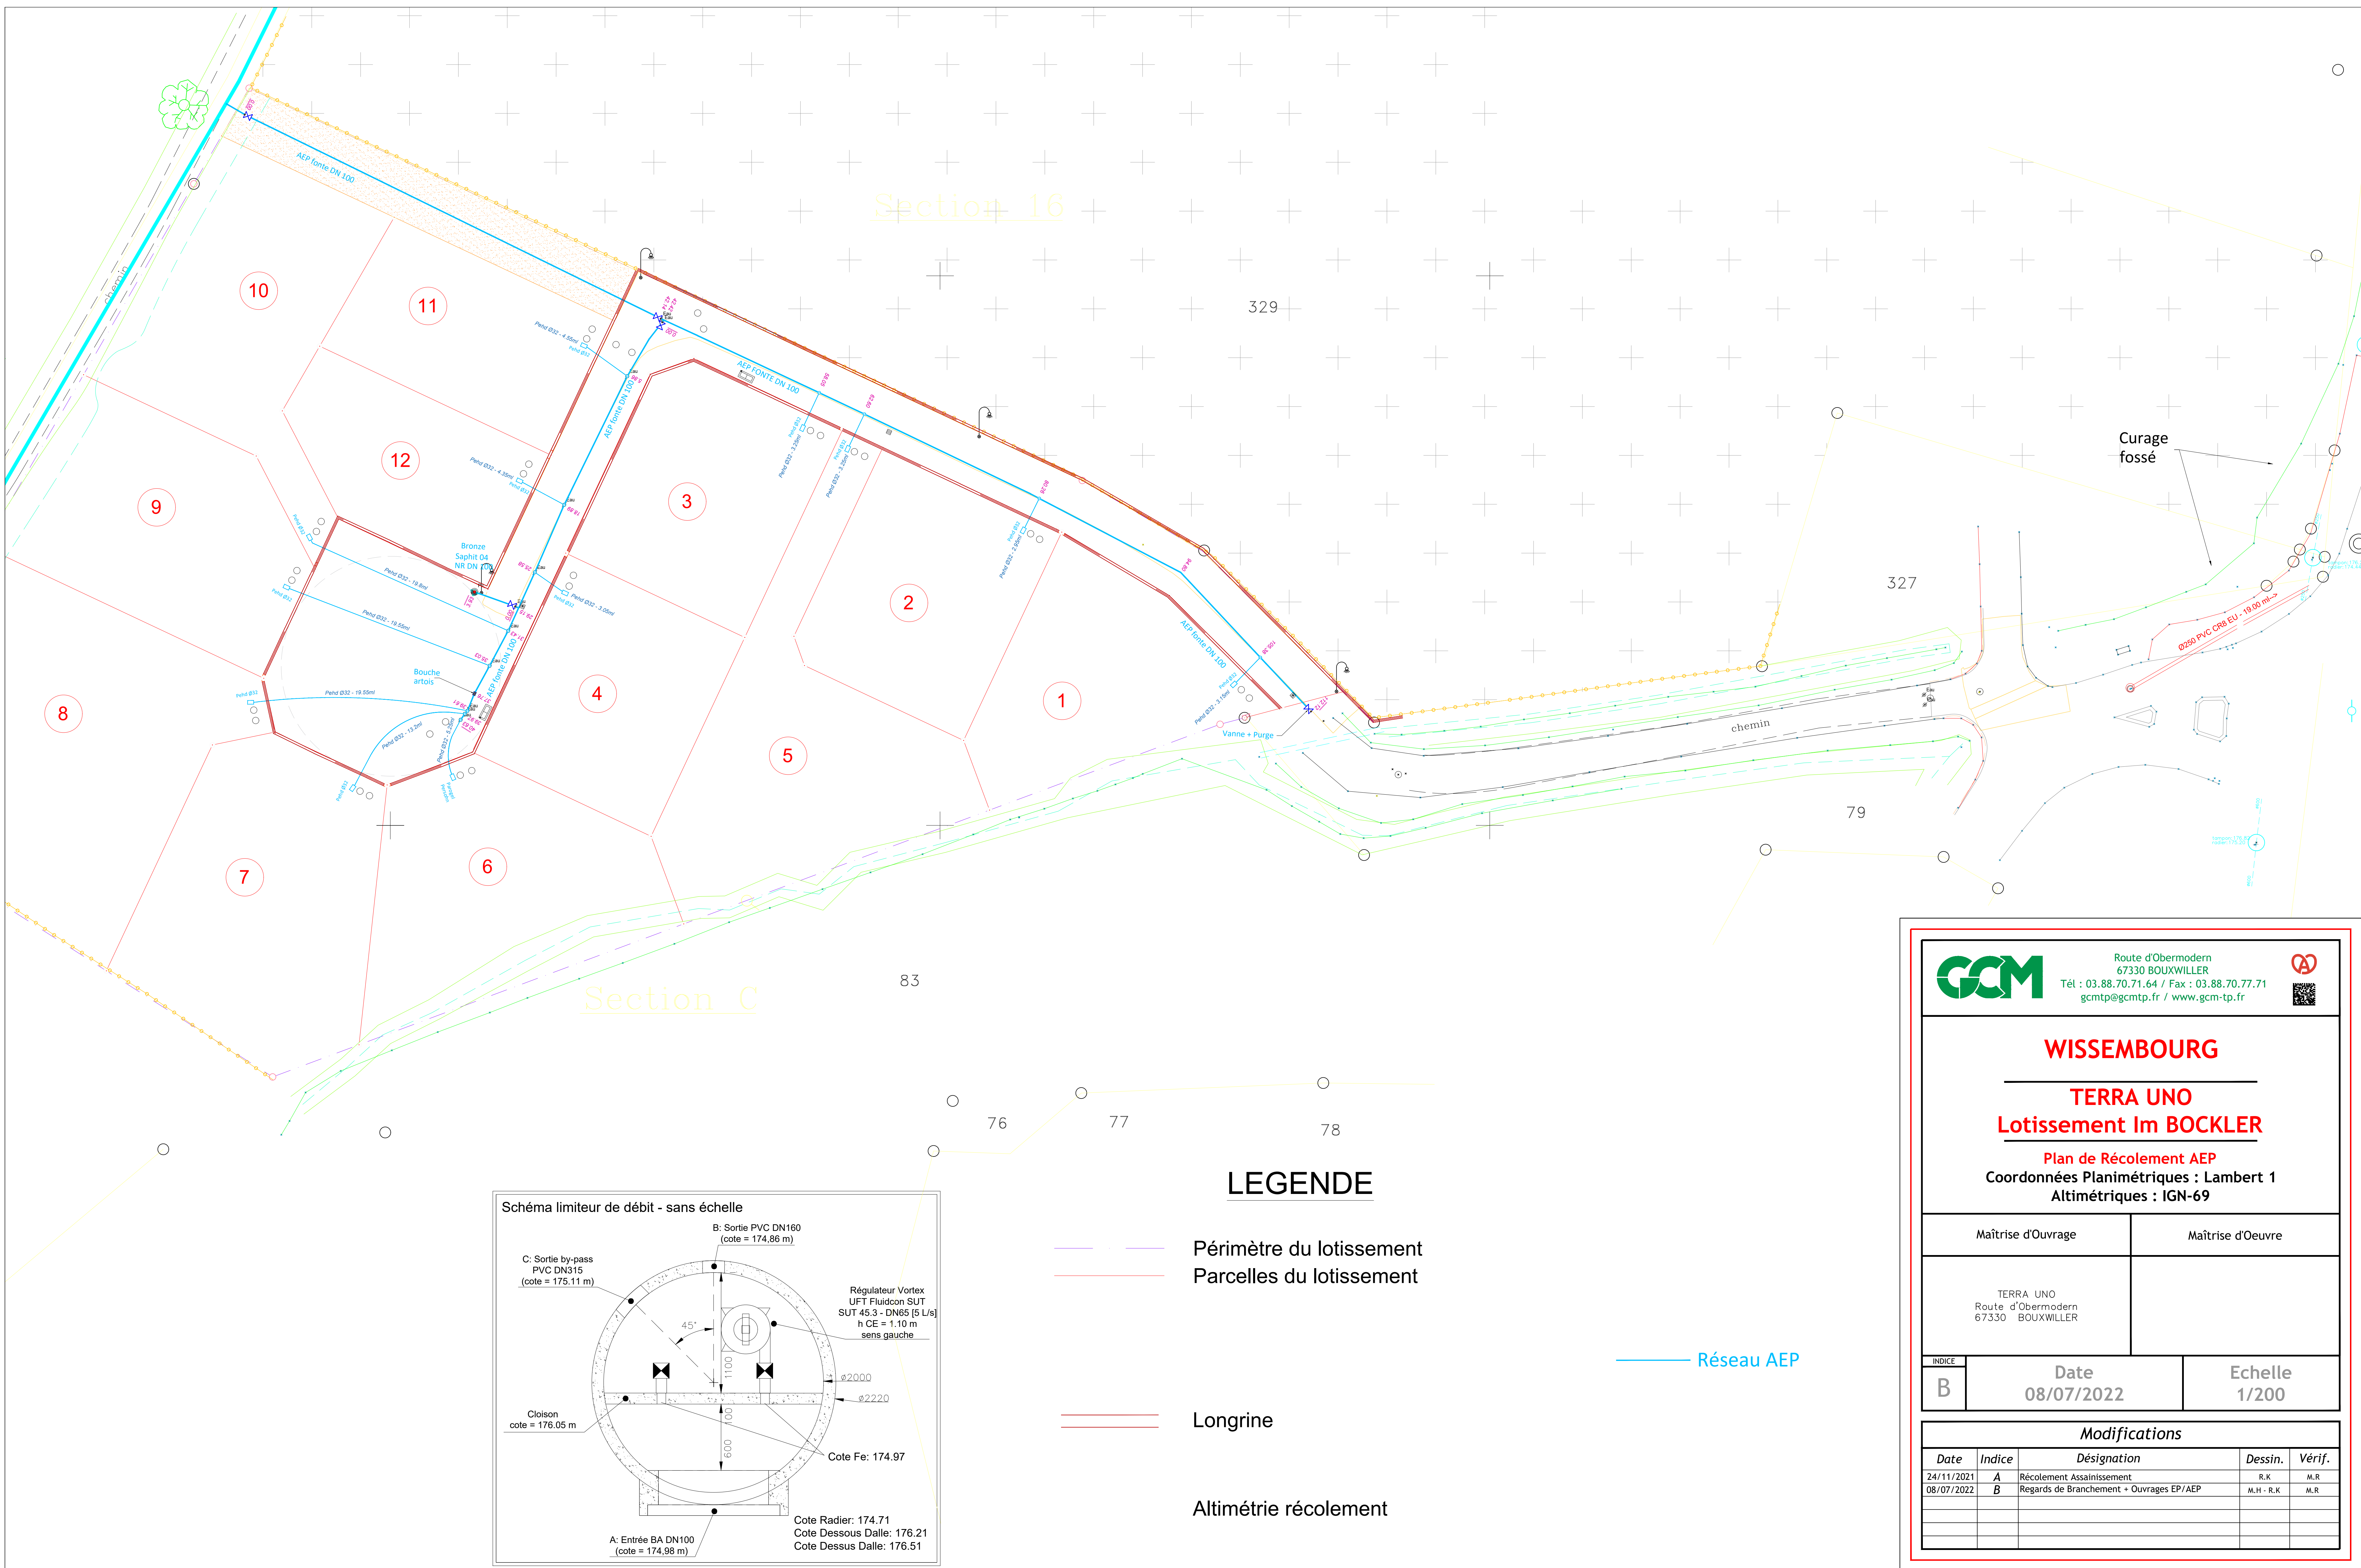

GCM Route d'Obermodern
67330 BOUXWILLER
Tél : 03.88.70.71.64 / Fax : 03.88.70.77.71
gcmtp@gcmtp.fr / www.gcm-tp.fr



WISSEMBOURG

TERRA UNO

Lotissement Im BOCKLER

Plan de Récolement AEP
Coordonnées Planimétriques : Lambert 1
Altimétriques : IGN-69

Maîtrise d'Ouvrage		Maîtrise d'Oeuvre	
TERRA UNO Route d'Obermodern 67330 BOUXWILLER			
INDICE	Date	Echelle	
B	08/07/2022	1/200	

Modifications				
Date	Indice	Désignation	Dessin.	Vérif.
24/11/2021	A	Récolement Assainissement	R.K	M.R
08/07/2022	B	Regards de Branchement + Ouvrages EP/AEP	M.H - R.K	M.R