


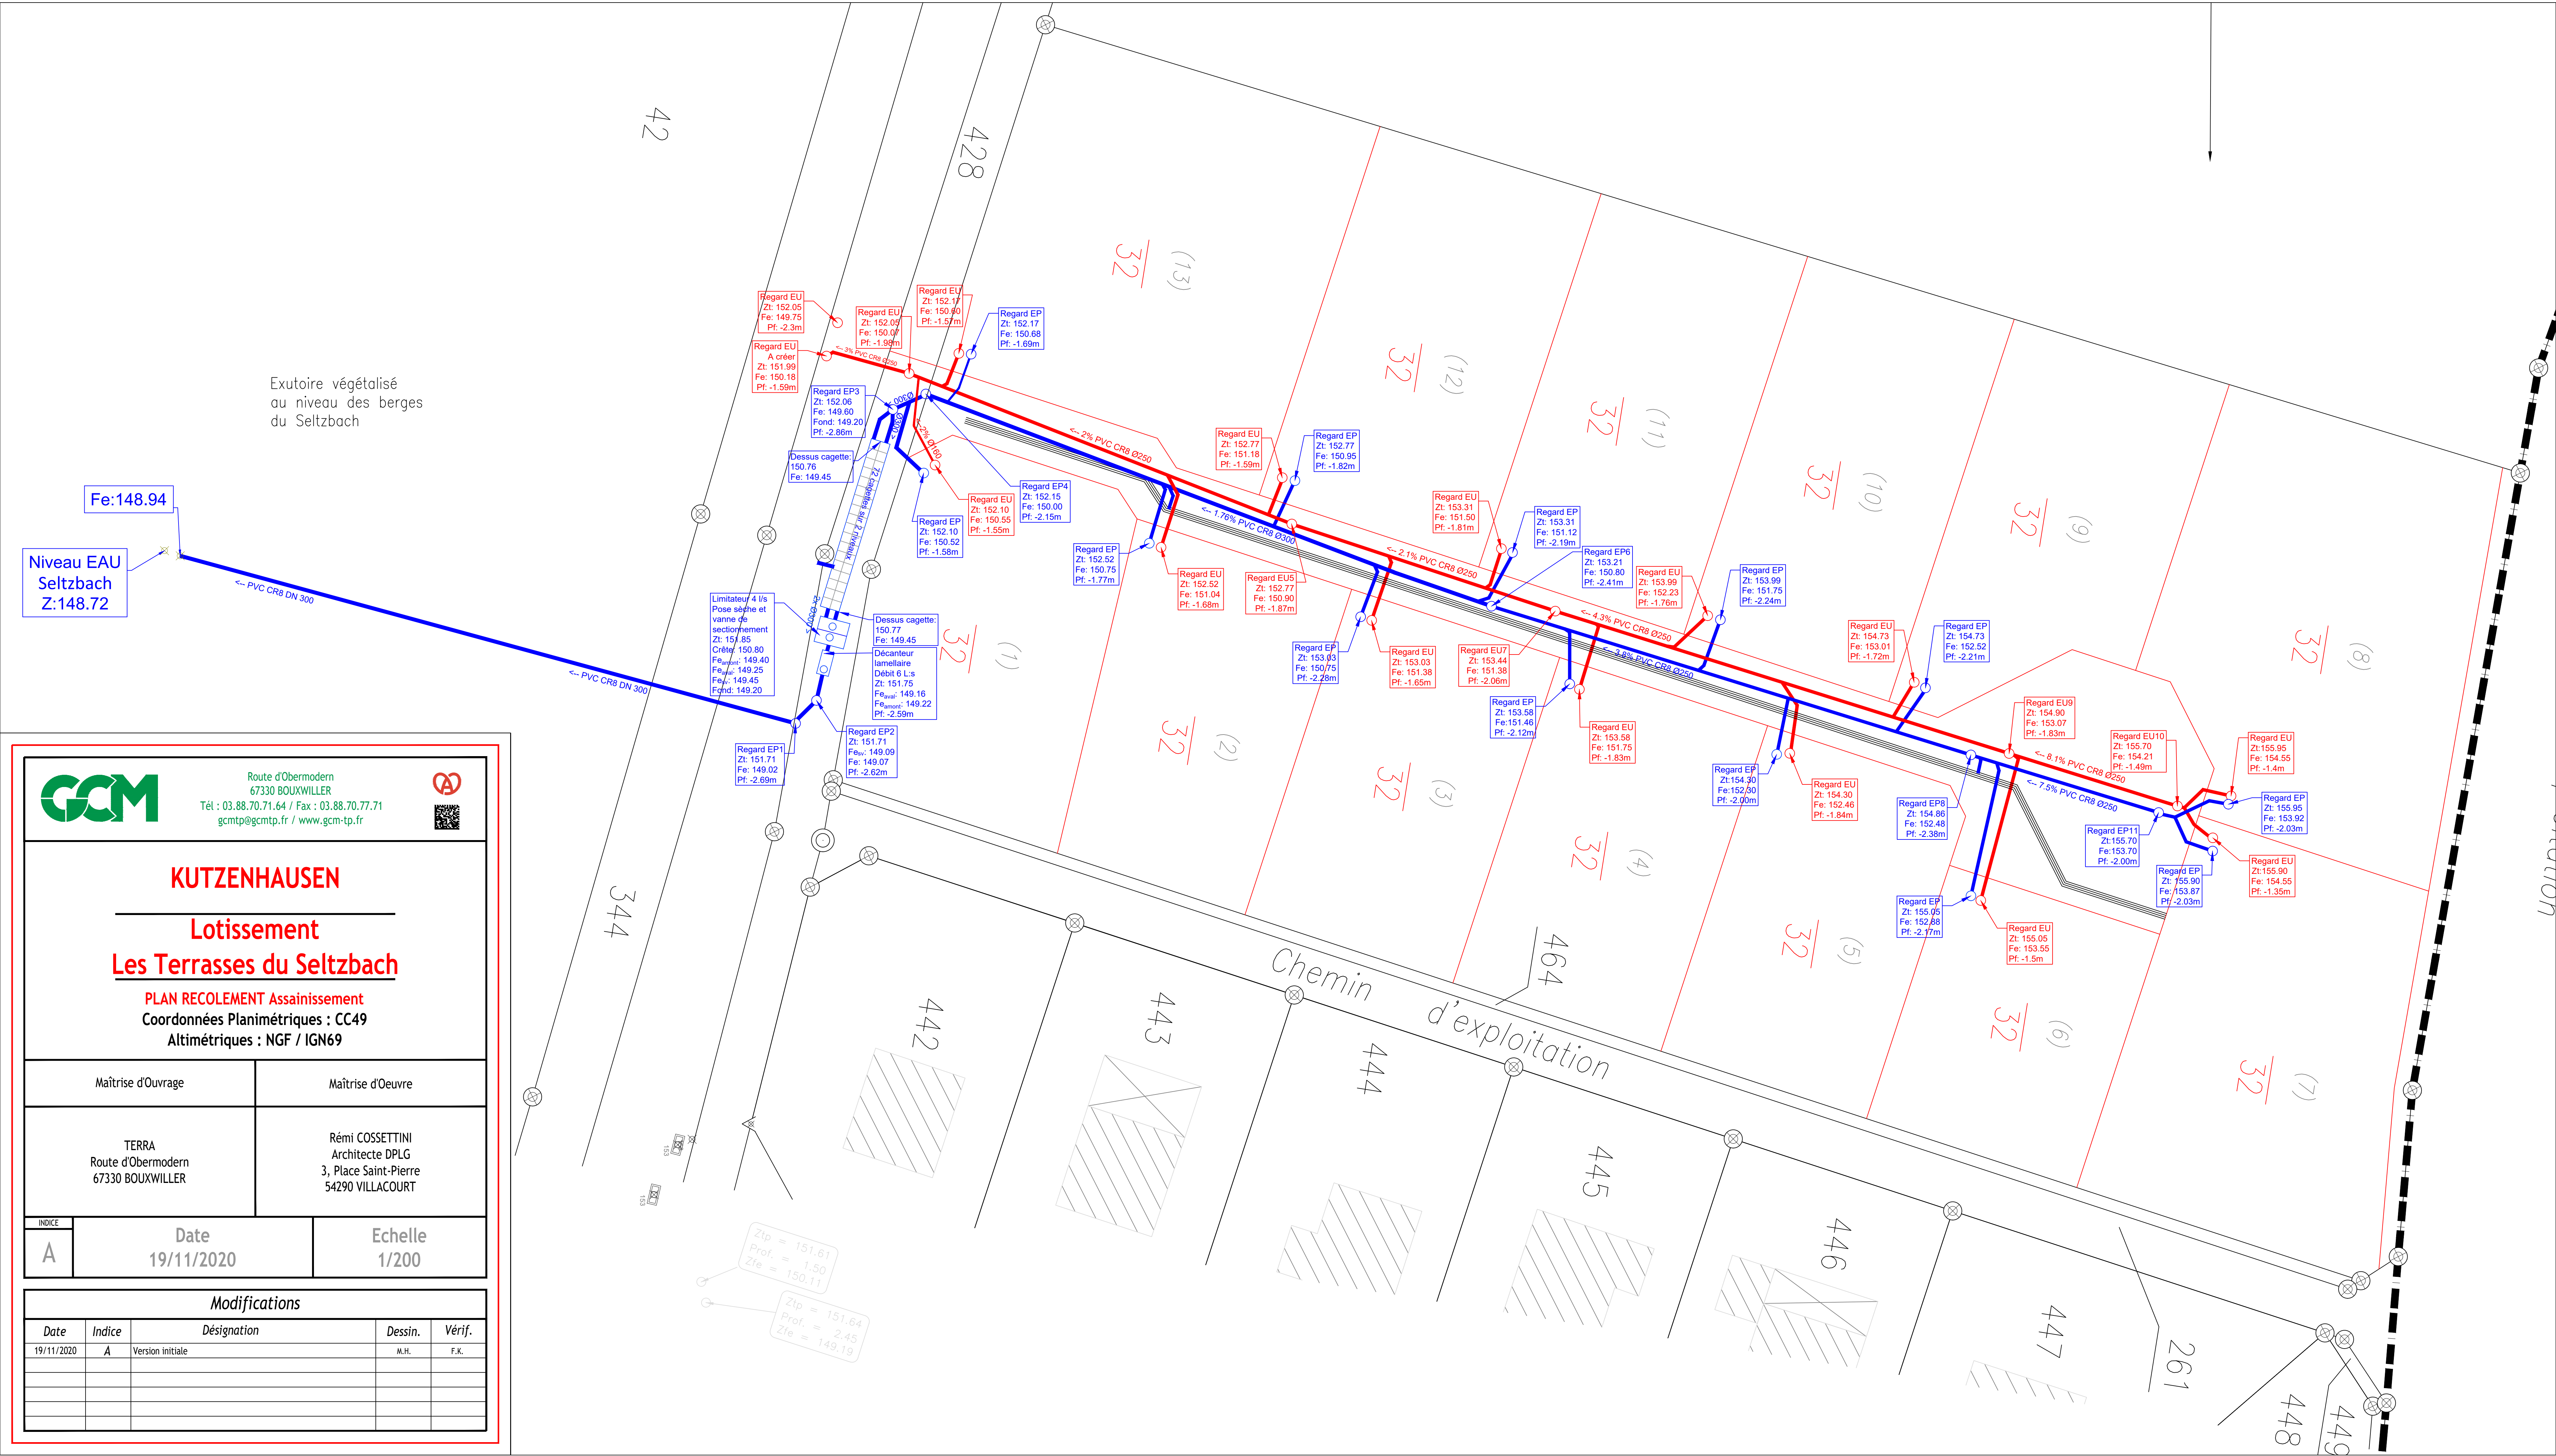

Route d'Obermodern
67330 BOUXWILLER
Tél : 03.88.70.71.64 / Fax : 03.88.70.77.71
gcmtpp@gcmtpp.fr / www.gcm-tp.fr



KUTZENHAUSEN

Lotissement Les Terrasses du Seltzbach

PLAN RECOLEMENT Assainissement
Coordonnées Planimétriques : CC49
Altimétriques : NGF / IGN69

Maîtrise d'Ouvrage

Maîtrise d'Oeuvre

TERRA
Route d'Obermodern
67330 BOUXWILLER

Rémi COSSETTINI
Architecte DPLG
3, Place Saint-Pierre
54290 VILLACOURT

INDICE

A

Date

19/11/2020

Echelle

1/200

Modifications

Date	Indice	Désignation	Dessin.	Vérif.
19/11/2020	A	Version initiale	M.H.	F.K.