GCM
Route d'Obermodern
67330 BOUXWILLER
Tél : 03.88.70.71.64 / Fax : 03.88.70.77.71
gcmtp@gcmtp.fr / www.gcm-tp.fr

MINVERSHEIM

LOTISSEMENT

PLAN DE RECOLEMENT ASSAINISSEMENT

Coordonnées Planimétriques : CC49
Altimétriques : NGF / IGN69

Maîtrise d'Ouvrage	Maîtrise d'Oeuvre

INDICE	Date	Echelle
A	10/01/2023	1/250

Modifications

Date	*Indice*	*Désignation*	*Dessin.*	*Vérif.*
10/01/2023	*A*	Version initiale	H.M.	W.C.

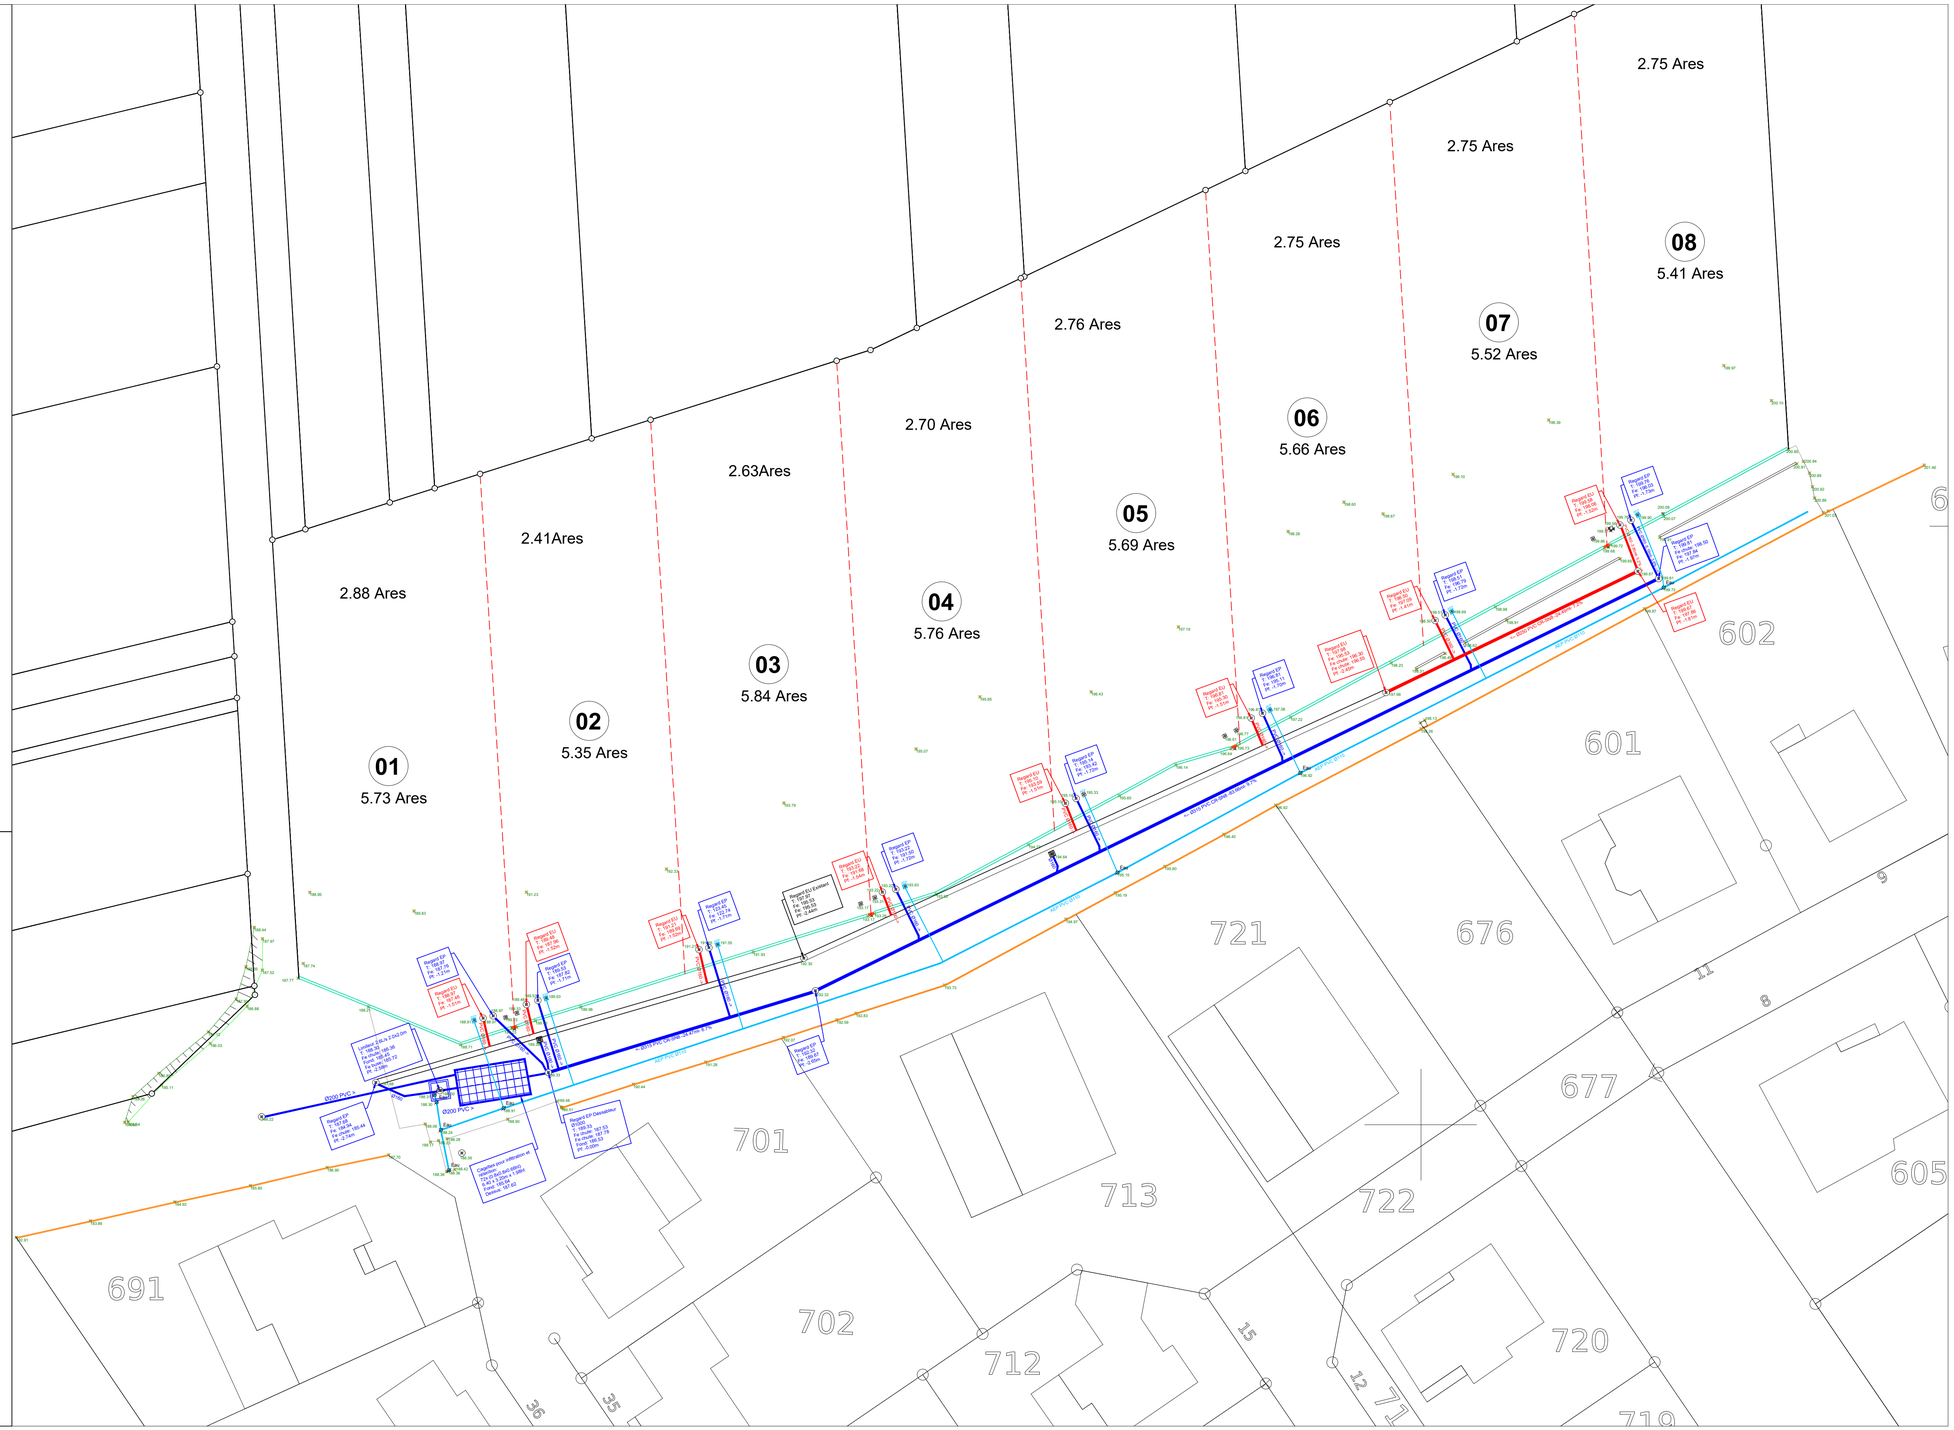
01
5.73 Ares
02
5.35 Ares
03
5.84 Ares
04
5.76 Ares
05
5.69 Ares
06
5.66 Ares
07
5.52 Ares
08
5.41 Ares
2.88 Ares
2.41Ares
2.63Ares
2.70 Ares
2.76 Ares
2.75 Ares
2.75 Ares
2.75 Ares
Ø200 PVC
Ø200 PVC
Regard EU
Regard EP
Regard EU Existant
Cadre fonte rehausse et grille 400x400 classe 1 Lourde Cellule EP 60
Cadre fonte rehausse et grille 400x400 classe 1 Lourde Cellule EU 60
Limiteur 2.0L/s 2.0x2.0m
Regard EP Dessablieur
Ø200 PVC
Ø200 PVC
Ø200 PVC